



TABACO PARK II

Arche S.A.

ul. Puławska 361
02-801 Warszawa
arche@arche.pl
tel: /22/ 319 80 80

Inwentaryzacja powykonawcza
ul. Mikołaja Kopernika 76/78, Łódź
dz.ew. 79/19, 84/1, 84,3 obręb P-18

ARCHE

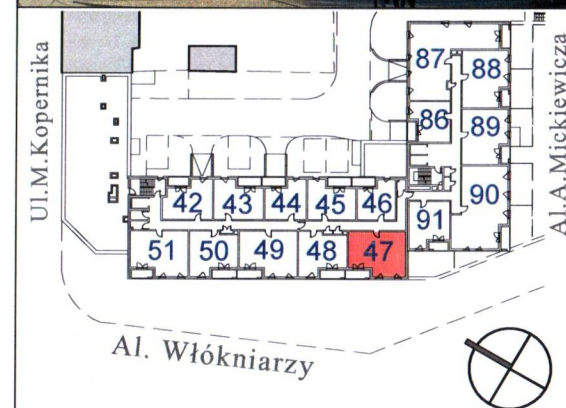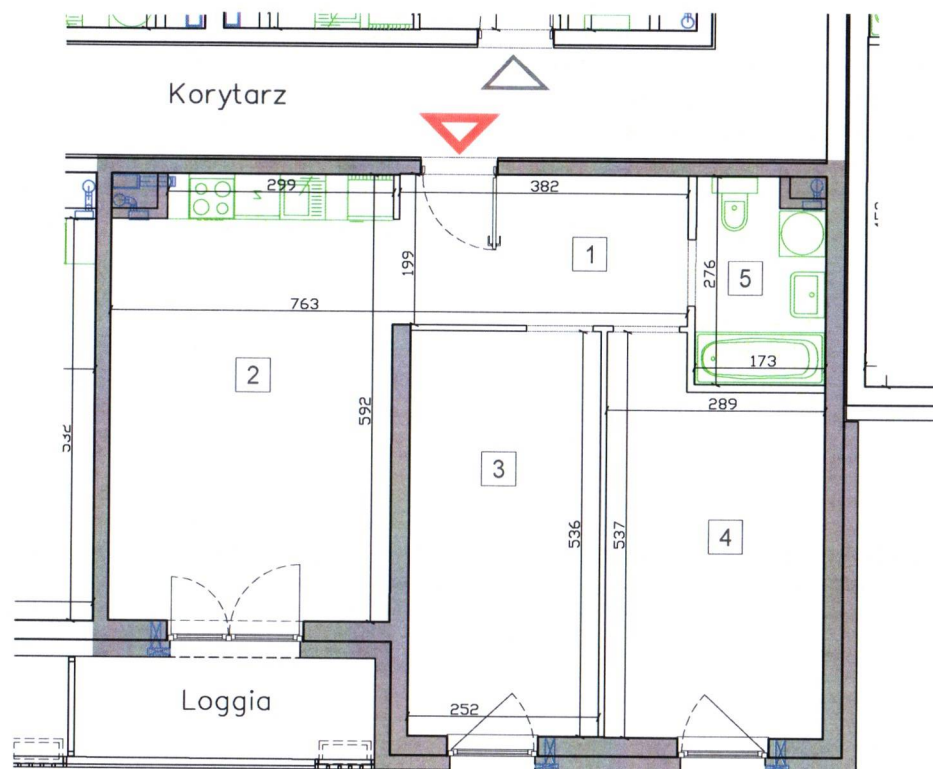

Typ lokalu	Mieszkalny	Kondygnacja	+5
Klatka schodowa	B	Ilość izb	3
Nr porządkowy bud.	76/78	Nr docelowy lokalu	47
Powierzchnia użytkowa lokalu wg. PN-ISO 9836:2015-12		61,41 m²	

I.p.	Rodzaj pomieszczenia	Powierzchnia użytkowa
1	Komunikacja	7,71 m ²
2	Pok.dzien. z aneks. kuch.	21,62 m ²
3	Pokój	13,51 m ²
4	Pokój	14,07 m ²
5	Łazienka	4,50 m ²
Loggia		5,31 m²



■ Ściany nierozbieralne □ Ściany rozbieralne

Inwentaryzacja Powykonawcza wykonana jest zgodnie z zasadami określonymi w normie Powierzchnia użytkowa lokalu wg. PN-ISO 9836:2015-12. Pomiary wykonano z dokładnością ± 5 mm w świetle tynku, wymiary zaokrąglone zostały do 1cm. Data pomiaru 01.2024

inż. Leszek Stypułkowski

Leszek Stypułkowski
uprawnienia budowlane nr
MAZ/0295/OWOK/09

SOLAP
Wrześniak Piotr

02-797 Warszawa, Al. KEN 20 m. 5
NIP. 796-230-73-66, REGON 67287205
tel. 605 235 719

Piotr Wrześniak