
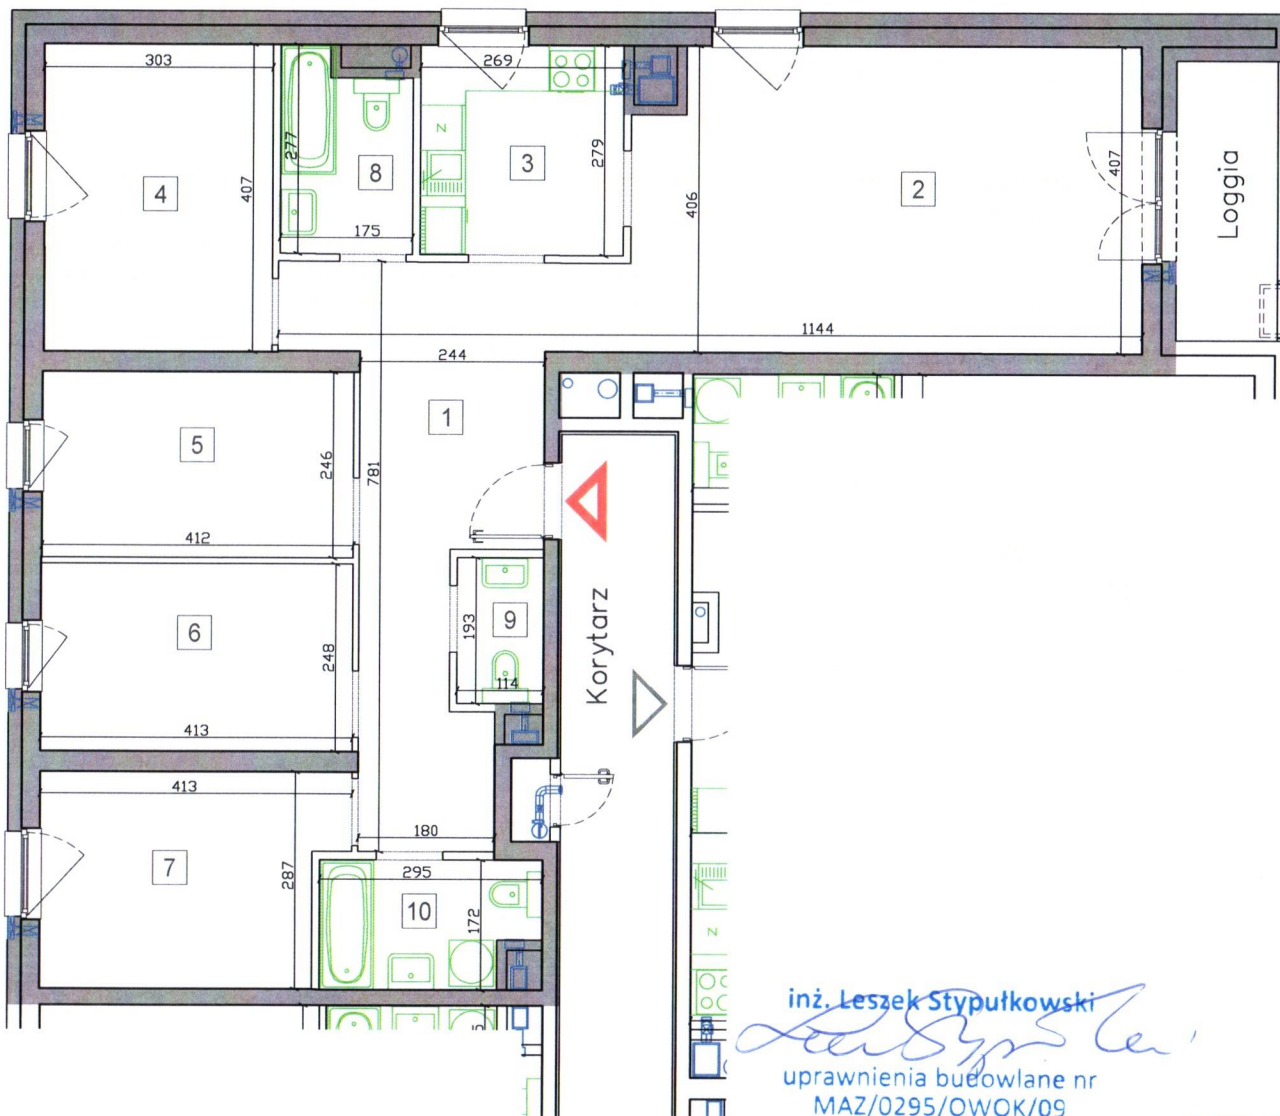


ARCHE

Arche S.A.
ul. Puławska 361
02-801 Warszawa
arche@arche.pl
tel: /22/ 319 80 80

TABACO PARK II

Inwentaryzacja powykonawcza
ul. Mikołaja Kopernika 76/78, Łódź
dz.ew. 79/19, 84/1, 84,3 obręb P-18

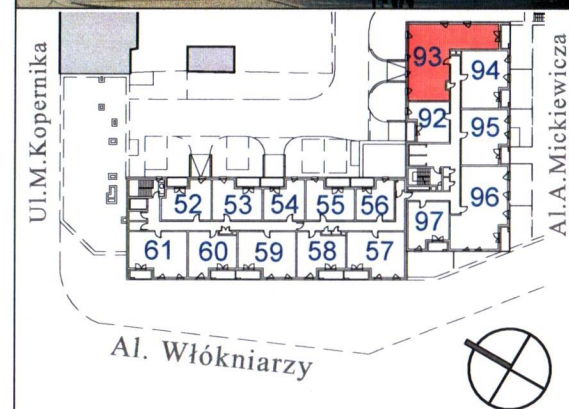

inż. Leszek Stypułkowski
Leszek Stypułkowski
uprawnienia budowlane nr
MAZ/0295/OWOK/09

SOLAP
Wrześniak Piotr
02-797 Warszawa, Al. KFN 20 m. 5
NIP: 796 230 79366, REGON: 672877205
tel. 605 235 719



■ Ściany nierozbieralne □ Ściany rozbieralne

Inwentaryzacja Powykonawcza wykonana jest zgodnie z zasadami określonymi w normie Powierzchnia użytkowa lokalu wg. PN-ISO 9836:2015-12.
Pomiary wykonano z dokładnością ± 5 mm w świetle tynku, wymiary zaokrąglone zostały do 1cm. Data pomiaru 01.2024

Typ lokalu	Mieszkalny	Kondygnacja	+6
Klatka schodowa	C	Ilość izb	6
Nr porządkowy bud.	76/78	Nr docelowy lokalu	93
Powierzchnia użytkowa lokalu wg. PN-ISO 9836:2015-12	107,01 m ²		
l.p.	Rodzaj pomieszczenia	Powierzchnia użytkowa	
1	Komunikacja	17,82 m ²	
2	Pokój dzienny	26,86 m ²	
3	Kuchnia	7,49 m ²	
4	Pokój	12,31 m ²	
5	Pokój	10,13 m ²	
6	Pokój	10,24 m ²	
7	Pokój	10,90 m ²	
8	Łazienka	4,38 m ²	
9	WC	2,20 m ²	
10	Łazienka	4,68 m ²	
Loggia		4,97 m ²	