
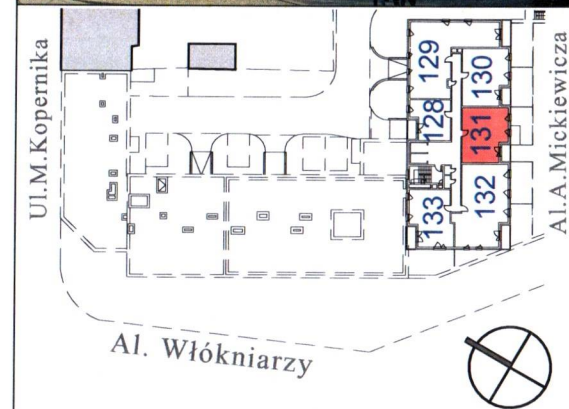


TABACO PARK II

Inwentaryzacja powykonawcza
 ul. Mikołaja Kopernika 76/78, Łódź
 dz.ew. 79/19, 84/1, 84,3 obręb P-18

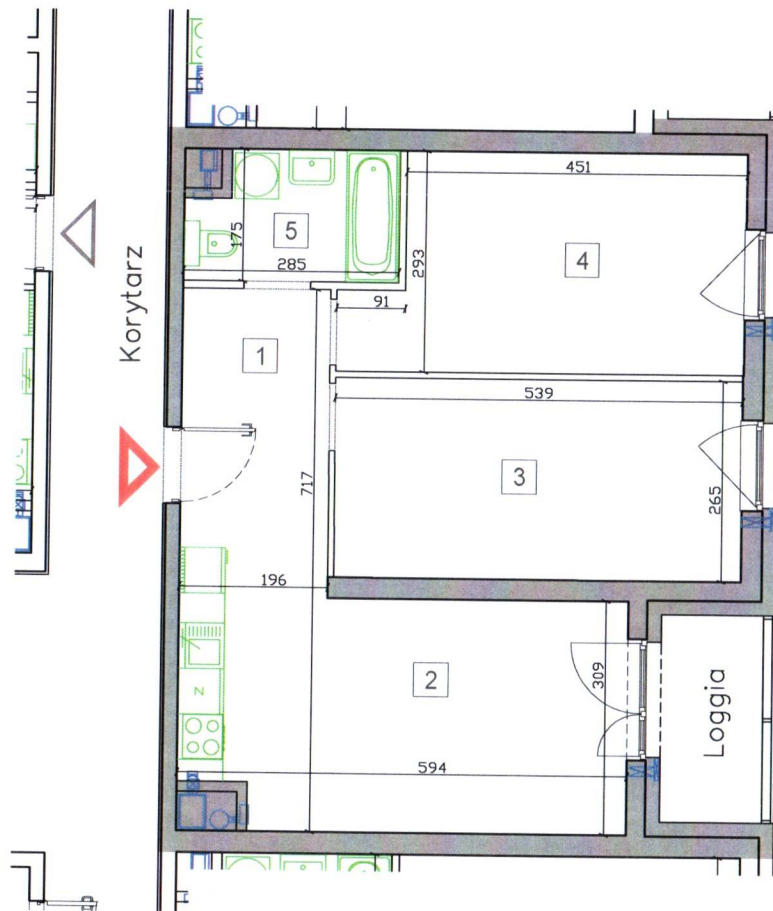

Typ lokalu	Mieszkalny	Kondygnacja	+12
Klatka schodowa	C	Ilość izb	3
Nr porządkowy bud.	76/78	Nr docelowy lokalu	131
Powierzchnia użytkowa lokalu wg. PN-ISO 9836:2015-12		58,80 m ²	

I.p.	Rodzaj pomieszczenia	Powierzchnia użytkowa
1	Komunikacja	6,73 m ²
2	Pok.dzien. z aneks. kuch.	19,05 m ²
3	Pokój	14,24 m ²
4	Pokój	14,19 m ²
5	Łazienka	4,59 m ²
Loggia		3,67 m ²



■ Ściany nierozbieralne □ Ściany rozbieralne

Inwentaryzacja Powykonawcza wykonana jest zgodnie z zasadami określonymi w normie Powierzchnia użytkowa lokalu wg. PN-ISO 9836:2015-12. Pomiary wykonano z dokładnością ± 5 mm w świetle tynku, wymiary zaokrąglone zostają do 1cm. Data pomiaru 01.2024

inż. Leszek Stypułkowski
(Signature)
 uprawnienia budowlane nr
 MAZ/0295/OWOK/09

SOLAP
 Wrześniak Piotr
 02-797 Warszawa, Al. KEN 20 m. 5
 NIP: 796-230-73-66, REGON 672877205
 tel. 605 235 719